

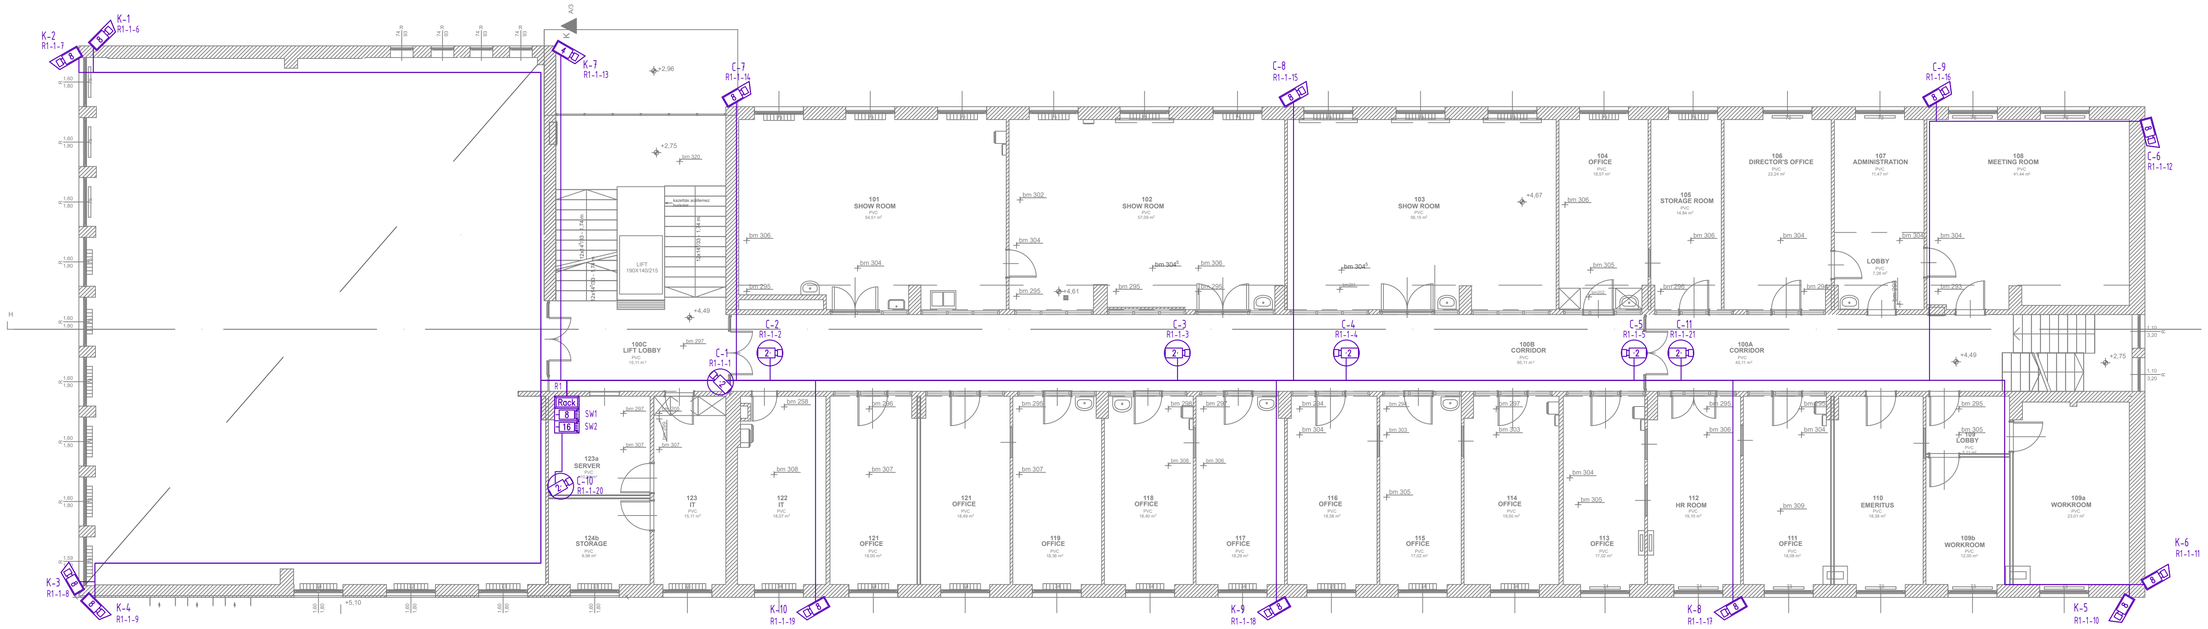



Elvi kapcsolási rajz (cím szerinti bontás)

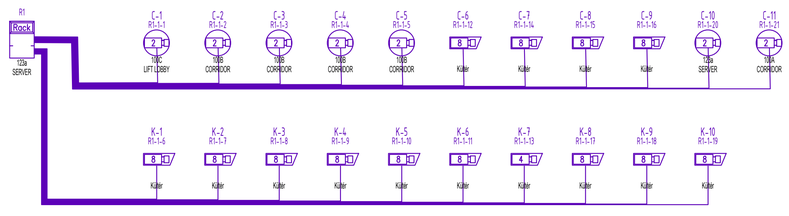


Elvi kapcsolási rajz (switch szerinti bontás)

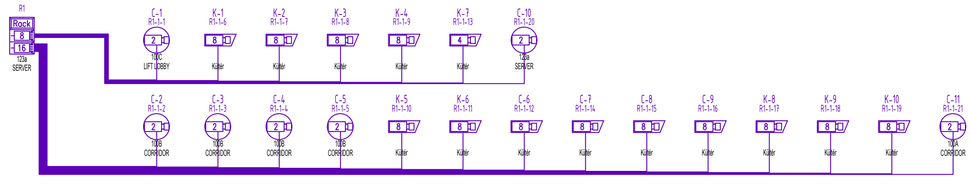

Elvi kapcsolási rajz (aggregált)

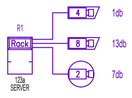

Elvi kapcsolási rajz (aggregált)

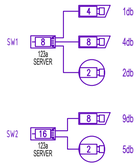

Jelmagyarázat

1	Rack	Rack
1	16	Switch POE, típus: 16 port
1	8	Switch POE, típus: 8 port
7	2	Dome Kamera, típus: 2Mp
13	8	Box kamera Kültéri kivitel, típus: 8Mp
1	4	Box kamera Kültéri kivitel, típus: 4Mp
1	12V	Tápegység 12V
		Cat6A kábel
		Optikai kábel (OM3 12ér)

HAD STAIR

Planner:	Balazs Voros
Inspector:	Vörös Balázs
CAD editor:	Balazs Voros
Approved by:	Vörös Balázs Dániel
Facility: Layout Sample, Budapest, HUNGARY	
Scale: 1:100	Title: As Built Plan, Kamera rendszer, Földszint
Paper size: A1 (841x594 mm)	
Date: 1986.06.21	Plan ID: P-DEMO-C-1
Page: 1/1	Revision: R00