
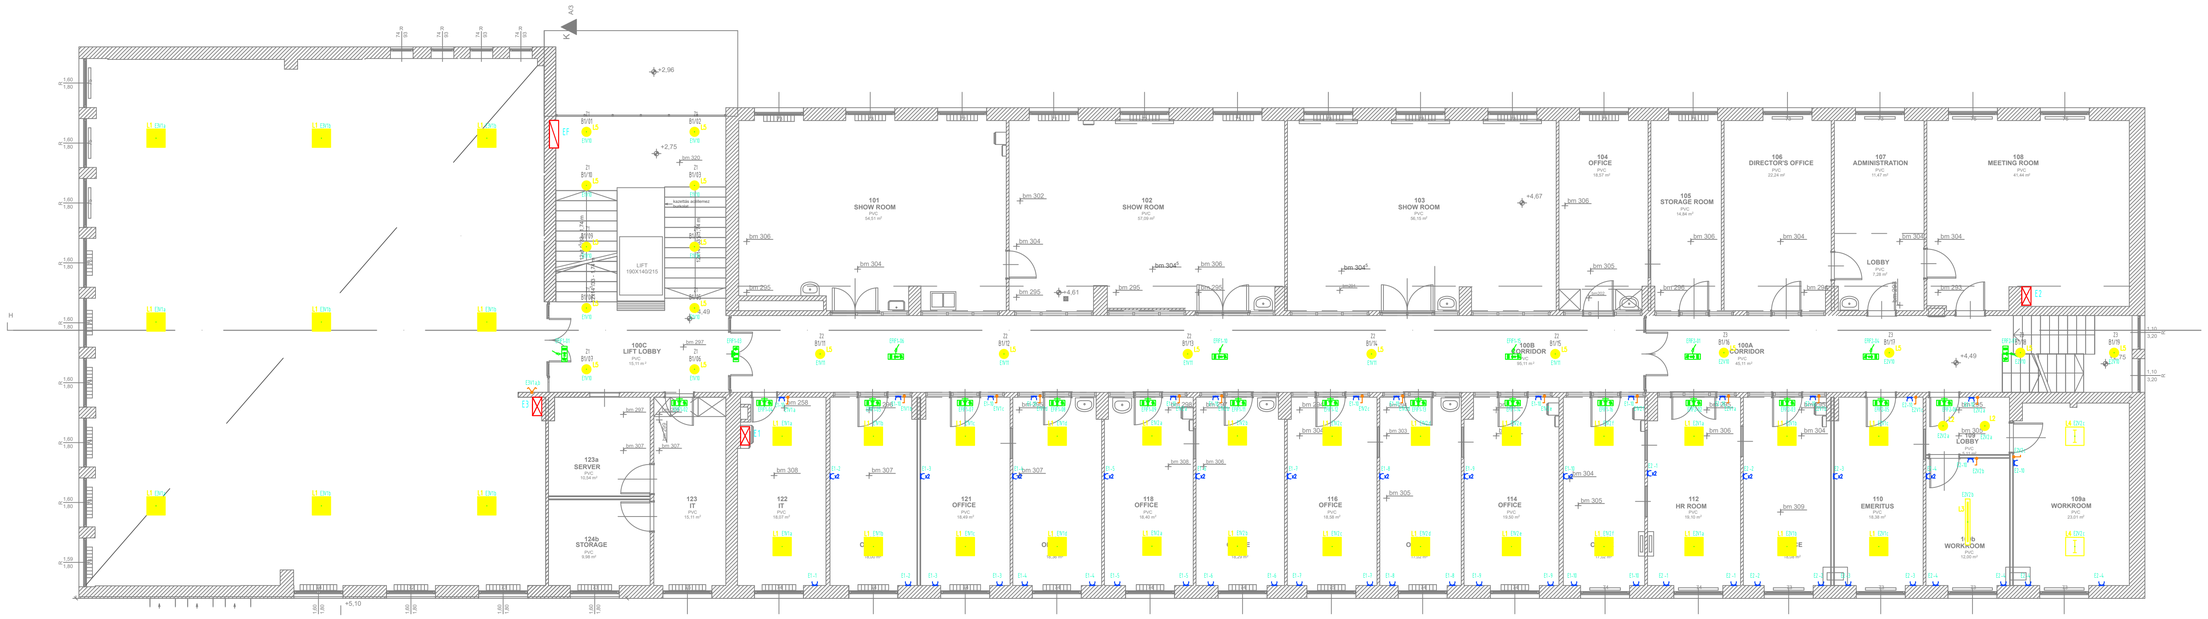


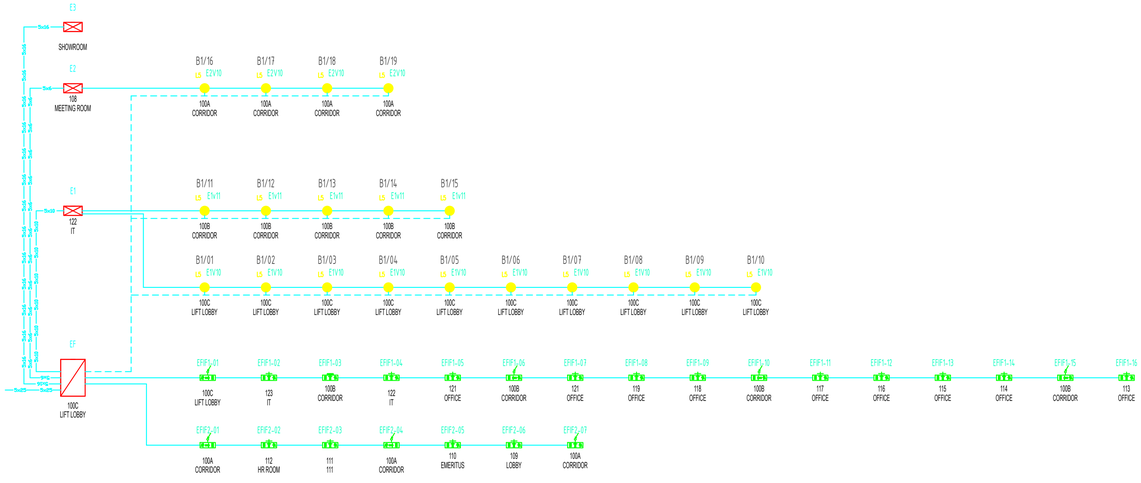

Jelmagyarázat

1		Főelosztó Oldalfalon
3		Elosztó Oldalfalon 60x30
45		Dugalj 1 pólusú
13		Dugalj 1 pólusú, típus: x2
17		Kapcsoló 1 pólusú
1		Csillárkapcsoló 1 pólusú
2	L2	Kör alakú lámpatest, méret: 30, típus: L2
19	L5	Kör alakú lámpatest, méret: 30, típus: L5
36	L1	Álmennyezetbe süllyesztett lámpatest, méret: 60x60, típus: L1
2	L4	Indirekt világítású lámpatest, méret: 60x60, típus: L4
1	L3	Lámpa fénycsöves 150x15, típus: L3
1		Kijárat mutató lámpa, Előre irány, Függesztett
3		Kijárat mutató lámpa, Jobbra irány, Függesztett
3		Kijárat mutató lámpa, Balra irány, Függesztett
1		Kijárat mutató lámpa, Előre irány, Süllyesztett

HAD STAIR	Planner:	Balazs Voros
	Inspector:	Vörös Balázs
	CAD editor:	Balazs Voros
	Approved by:	Vörös Balázs Dániel
Facility: Layout Sample, Budapest, HUNGARY	Scale: 1:100	Title: As Built Plan, Villamos, Földszint
	Paper size: A1 (841x594 mm)	
	Date: 1986.06.21	Plan ID: P-DEMO-E-1 / Page: 1/1 / Revision: R00