




## Elvi kapcsolási rajz

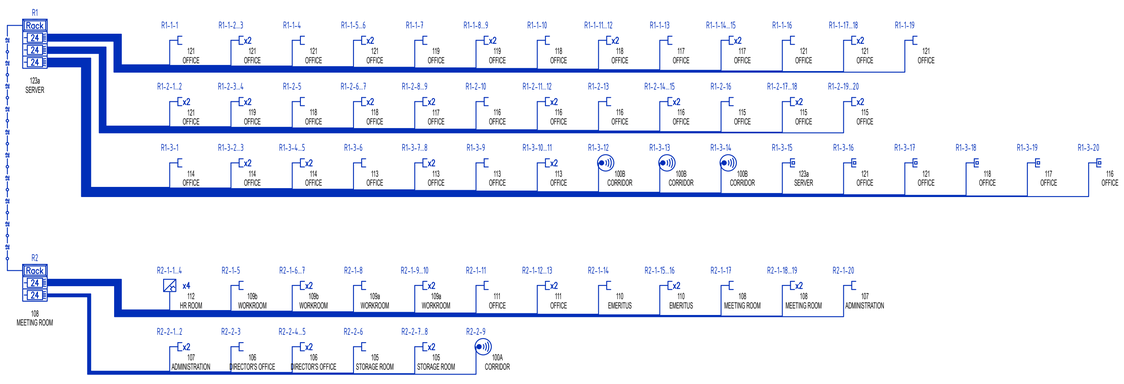


## Elvi kapcsolási rajz (aggregált)

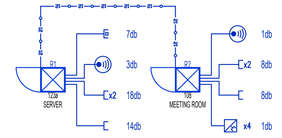


## Jelmagyarázat

| | | |
|---|---|---|
| 2 | | Rack ajtóval 800x800 |
| 1 | 24 | Switch, típus: 24 port |
| 23 | | Végpont |
| 26 | x2 | Végpont, típus: x2 |
| 7 | | Végpont beléptető terminál számára |
| 1 | x4 | Padló doboz, típus: x4 |
| 4 | | Wi-Fi Hotspot |
| | | Cat6A kábel |
| | | Optikai kábel (OS1 12ér) |

| | | |
|---|---|---|
| HAD STAIR | Planner: | Balazs Voros |
| | Inspector: | Vörös Balázs |
| | CAD editor: | Balazs Voros |
| | Approved by: | Vörös Balázs Dániel |
| Facility: Layout Sample, Budapest, HUNGARY | Scale: 1:100 | Title: As Built Plan, Informatika rendszer, Földszint |
| | Paper size: A1 (841x594 mm) | |
| | Date: 1986.06.21 | Plan ID: P-DEMO-I-1 · Page: 1/1 · Revision: R00 |